

АДМИНИСТРАЦИЯ
РАКИТНЕНСКОГО СЕЛЬСКОГО ПОСЕЛЕНИЯ
Хабаровского муниципального района Хабаровского края

ПОСТАНОВЛЕНИЕ

15.06.2020 № 96

О внесении изменений в постановление администрации Ракитненского сельского поселения Хабаровского муниципального района Хабаровского края от 03.10.2019 № 321 "Об утверждении дизайн-проекта благоустройства общественной территории, включенной в муниципальную программу "Формирование современной городской среды на 2018-2024 годы" на территории Ракитненского сельского поселения Хабаровского муниципального района Хабаровского края" на 2020 год"

В целях приведения муниципального правового акта в соответствие с действующим законодательством, учитывая решение общественной комиссии (протокол от 04.06.2020 № 11) о внесении изменений в дизайн-проект общественной территории сквера отдыха «Семейный» ул. Центральная, 28а в с. Ракитное, администрация Ракитненского сельского поселения Хабаровского муниципального района Хабаровского края ПОСТАНОВЛЯЕТ:

1. Внести в Дизайн-проект благоустройства общественной территории сквера отдыха «Семейный» (с. Ракитное, Центральная 28а), утвержденный постановлением администрации Ракитненского сельского поселения Хабаровского муниципального района Хабаровского края от 03.10.2019 №321 «Об утверждении дизайн-проекта благоустройства общественной территории, включенную в муниципальную программу «Формирование современной городской среды на 2018-2024 годы» на территории Ракитненского сельского поселения Хабаровского муниципального района Хабаровского края» на 2020 год», следующие изменения:

Дизайн-проект изложить в новой редакции, согласно Приложения к настоящему постановлению.

2. Опубликовать настоящее постановление в Информационном бюллетене Ракитненского сельского поселения Хабаровского муниципального района Хабаровского края и разместить на официальном сайте администрации Ракитненского сельского поселения Хабаровского муниципального района Хабаровского края в сети «Интернет» по адресу: admrakitnoe@yandex.ru

3. Настоящее постановление вступает в силу после его официального опубликования.

4. Контроль исполнения настоящего постановления оставляю за собой.

Глава сельского поселения

Н.Д. Россохина



УТВЕРЖДЕНЫ
 постановлением администрации
 Ракитненского сельского поселения
 от 15.06.2020 № 96



Корректировка Дизайн - проекта благоустройства общественной территории сквер отдыха «Семейный» с. Ракитное, Центральная 28а

В рамках муниципальной программы «Формирование комфортной городской среды на 2018-2024 годы» на территории Ракитненского сельского поселения

ИСПОЛНИТЕЛЬНАЯ СХЕМА устройства общественной территории (сквер отдыха "Семейный") с. Ракитное, Центральная 28а

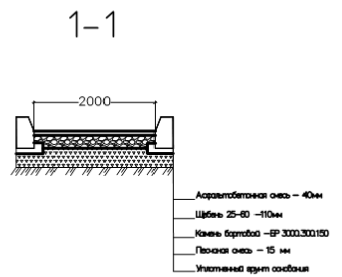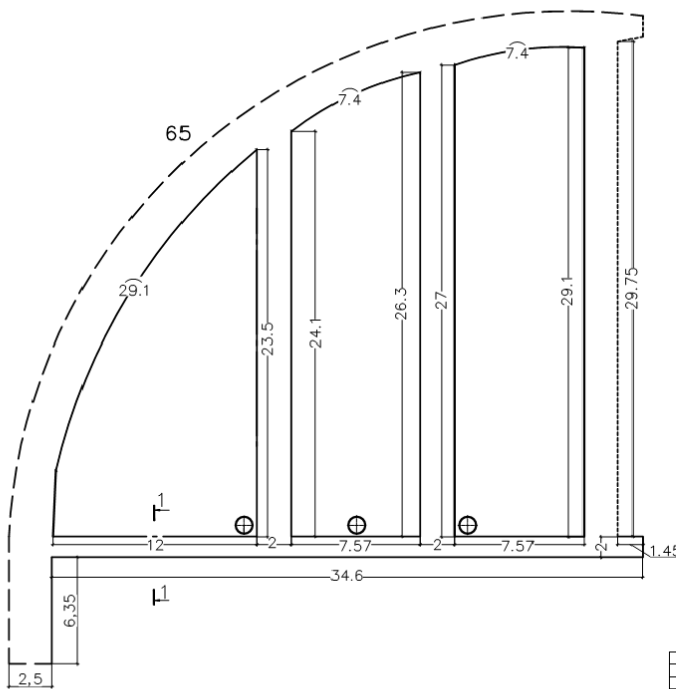

Примечание:

- ⊕ Световые опоры
- Лоток ЛТ 20.20.100
- - - Лоток ЛТ 30.30.100
- ▨ Песчаная смесь
- ▨ Щебень фр. 25-60

Должность	Ф. И. О.	Подпись	Дата	Страна	Лист	Листов
Гл. инженер	Иванова С.В.				Р	1
Гл. инженер	Иванова С.В.					1
Исполнительная схема				ООО МЕГА – СТРОЙ		
проектировочное покрытие				ООО МЕГА – СТРОЙ		