


# ИСПОЛНИТЕЛЬНАЯ СХЕМА устройства общественной территории многофункциональная спортивная коробка в с.Гаровка-2



- Примечание:**
- Покрытие из брусчатки
  - Ограждение
  - Лоток Лк 30.40.300
  - Песчаная смесь
  - Щебень фр. 10-20

Должность	Ф. И. О.	Подпись	Дата	Страниц	Лист
Гл. инженер	Киракоян С.П.			Р	1
Гл. инженер	Киракоян С.П.				1
Исполнительная схема тропушарного покрытия				ИП Киракоян С. П.	

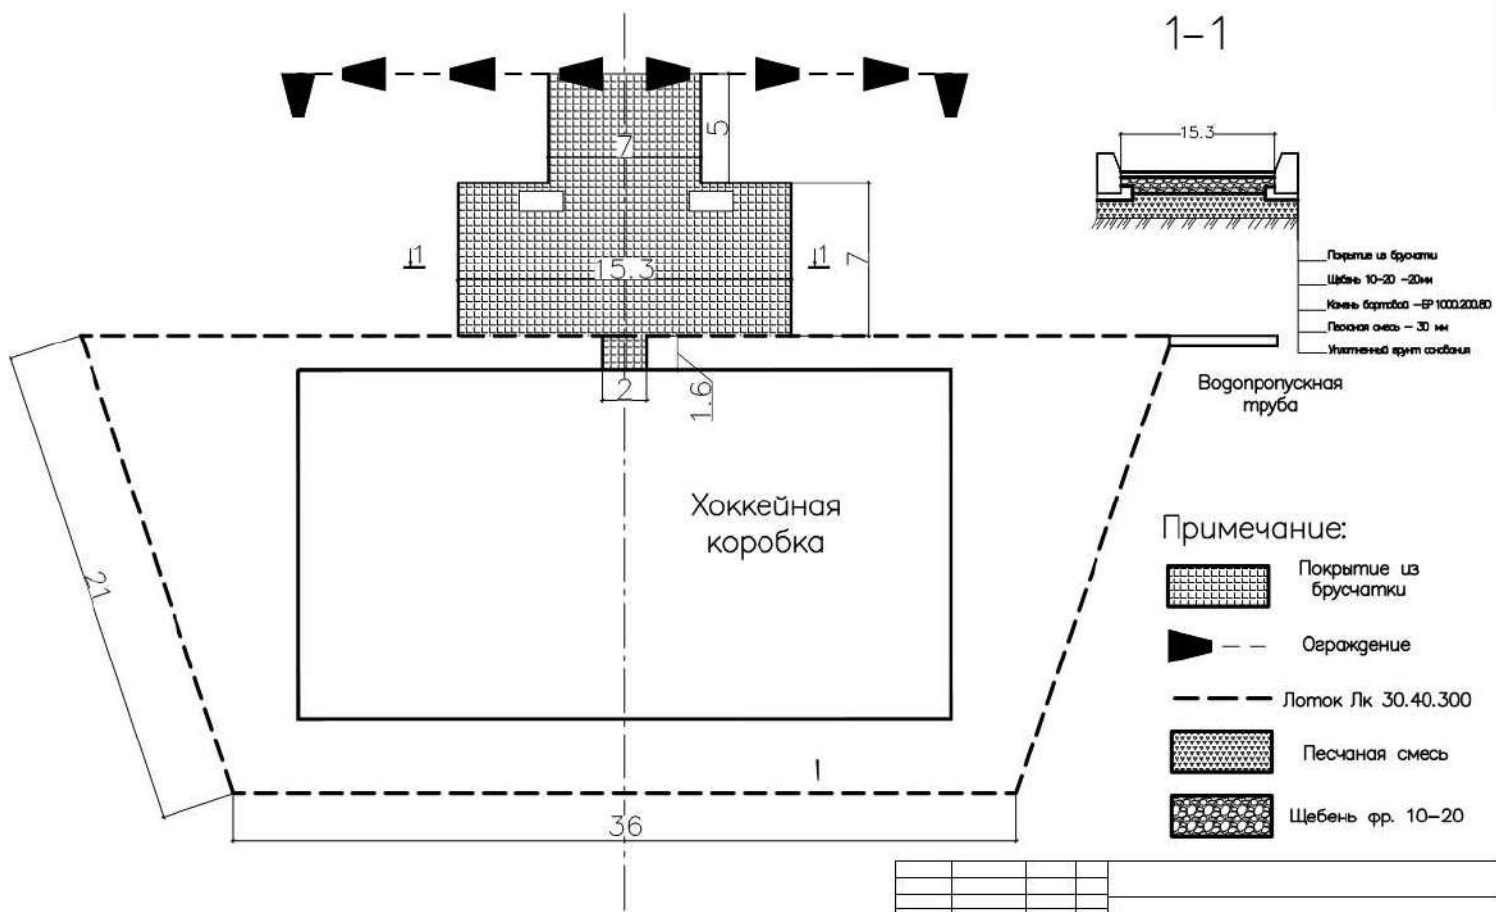