



ИСПОЛНИТЕЛЬНАЯ СХЕМА устройства общественной территории многофункциональная спортивная коробка в с. Ракитное

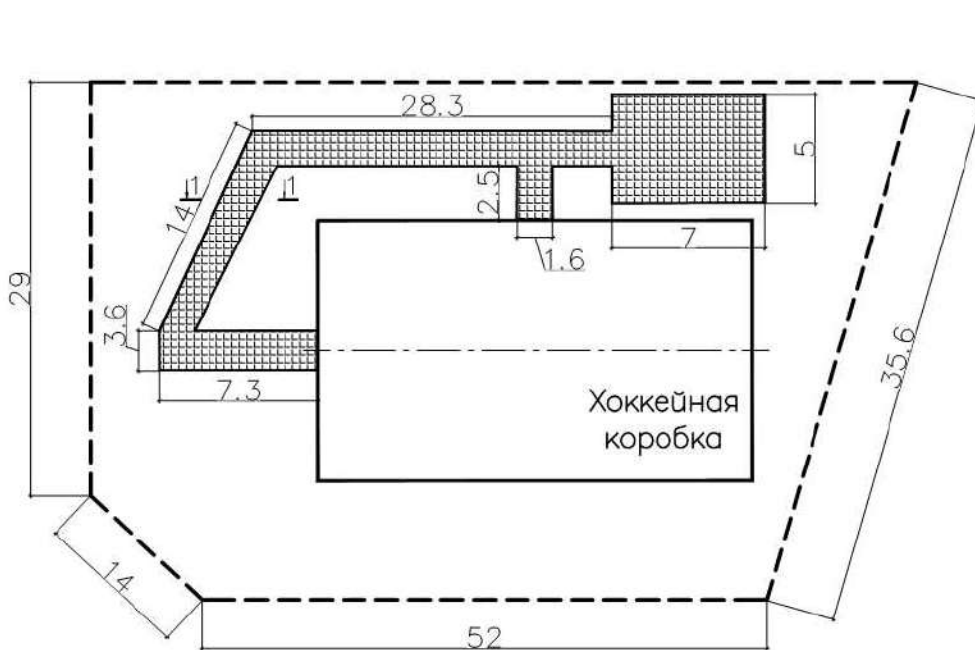

1-1

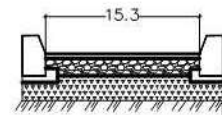

Партия из брусчатки
Щебень 10-20 - 20мм
Камни бортового - SP 10002080
Песчаная смесь - 30 мм
Уплотненный грунт основания

Примечание:



Покрытие из брусчатки



Лоток Лк 30.40.300



Песчаная смесь



Щебень фр. 10-20

Должность	Ф. И. О.	Подпись	Дата			
Гл. инженер	Карасев С.П.			Страниц	Лист	Листов
Гл. инженер	Карасев С.П.			Р	1	1
Исполнительная схема пропорного покрытия				ООО "МЕГА-СТРОЙ"		

Формат